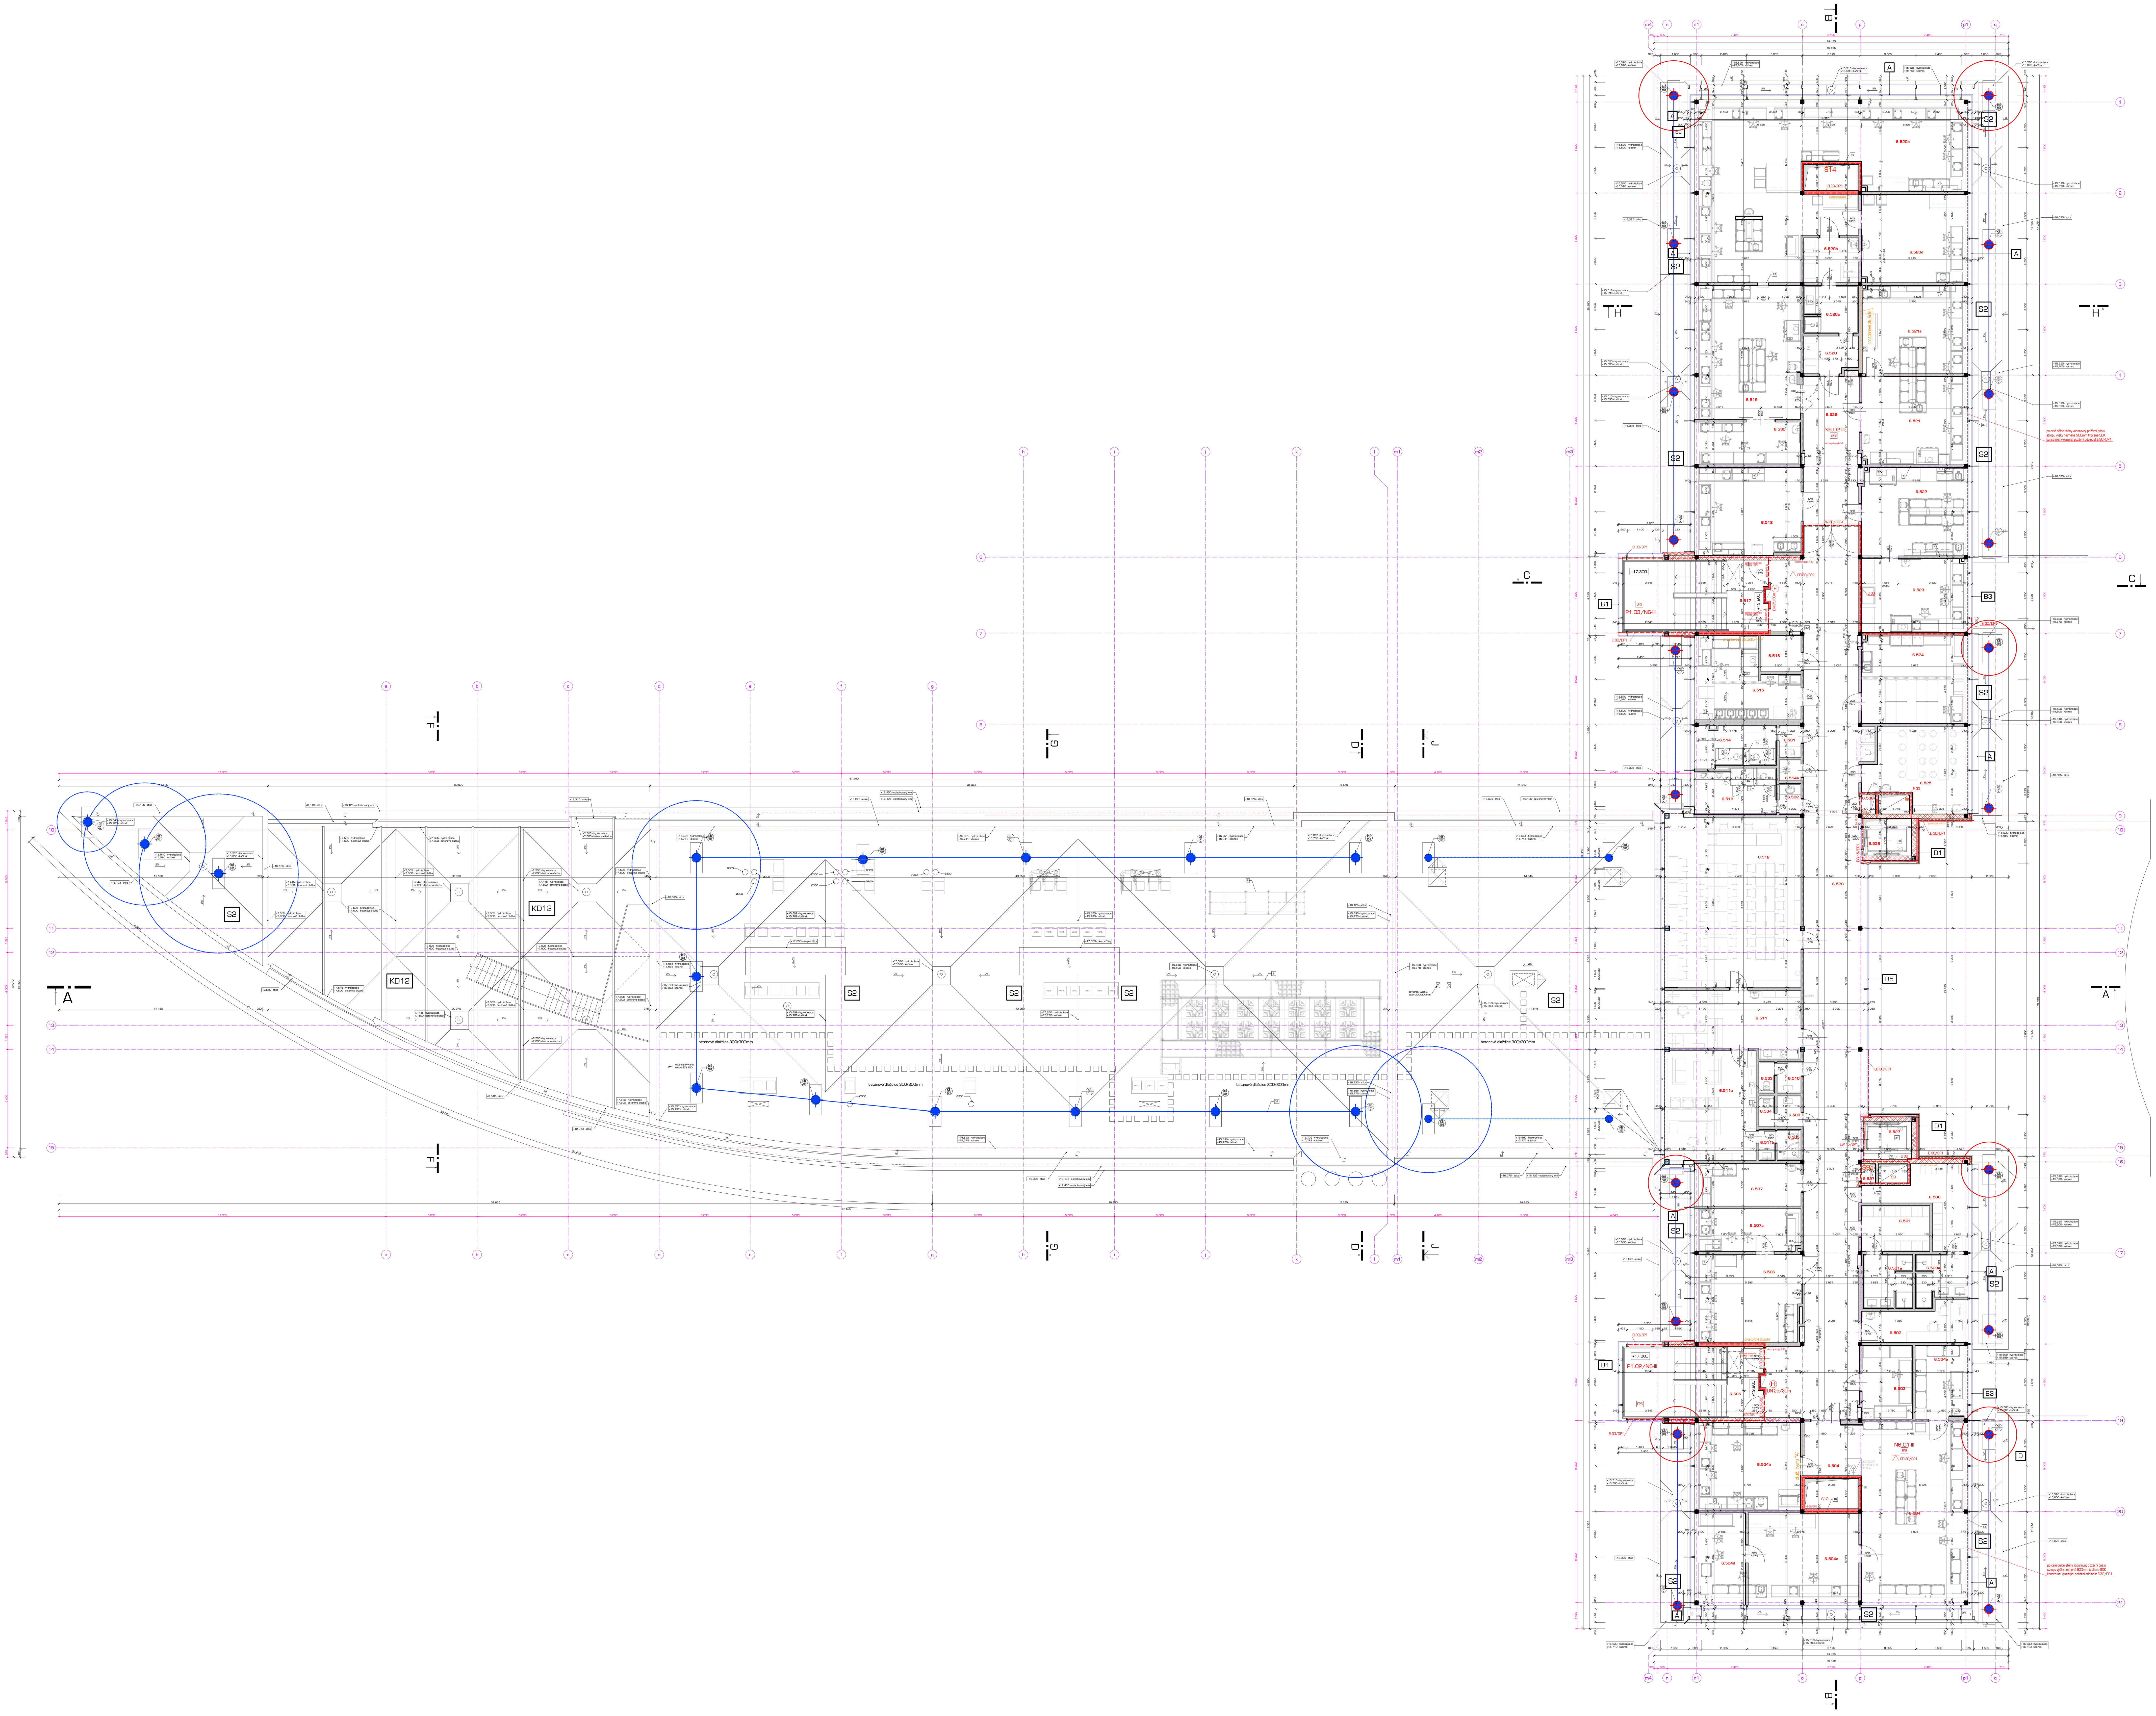

půdorys 6.p, m 1:100

legenda místností:

č.m.	sektor	název místnosti	vnější vlivy	plocha m2	úroveň podlahy	světlost mm	druh podlahy	označení	poznámka podlahy	podlahové vytápění	povrchová úprava stěn	poznámka	povrchová úprava stropu	poznámka	počet prac. míst	počet trval pracovišť	oční sprcha
6.501	d	šatna - ženy		9,45			povlaková krytina	m2			voš - vápenná omítka štuková; ma - malba akrylátová dvouvrstvá otěruvzdorná, bílá, případně jemně tónovaná; lp - fabionová soklová lišta povlaková krytina v=100 mm		pr(2800) - podhled rastrový minerální, 600/600 mm (světlá výška)		20	-	-
6.501a	d	sprcha - ženy		7,88			keramická dlažba	kd2			voš - vápenná omítka štuková; ma - malba akrylátová dvouvrstvá otěruvzdorná, bílá, případně jemně tónovaná; bo - bělninový obklad stěn z obkládaček, lepených do tmelu (výška obkladu 2020)		pr(2800) - podhled rastrový minerální, 600/600 mm (světlá výška)		20	-	-
6.502	d	pracovna		11,16			povlaková krytina	m2			voš - vápenná omítka štuková; ma - malba akrylátová dvouvrstvá otěruvzdorná, bílá, případně jemně tónovaná; lp - fabionová soklová lišta povlaková krytina v=100 mm	so - skleněný obklad - viz projekt interiéru, příčky musí umožňovat nalepení skl. obkladu	pr(2800) - podhled rastrový minerální, 600/600 mm (světlá výška)		-	2	-
6.503	d	chladicí místnost		11,18			povlaková krytina	m2			voš - vápenná omítka štuková; on - omyvatelný nátěr; ls - systémový sokl litých stěrek v=100mm		pr(2800) - podhled rastrový minerální, 600/600 mm (světlá výška)		-	-	-
6.504	d	molekulární biologie		58,22			povlaková krytina	m2			voš - vápenná omítka štuková; on - omyvatelný nátěr; ls - systémový sokl litých stěrek v=100mm	bo - bělninový obklad stěn z obkládaček, lepených do tmelu (výška obkladu 2020)	pr(2800) - podhled rastrový minerální, 600/600 mm (světlá výška)		8	2	-
6.504a	d	sklad (a)		11,55			povlaková krytina	m2			voš - vápenná omítka štuková; ma - malba akrylátová dvouvrstvá otěruvzdorná, bílá, případně jemně tónovaná; lp - fabionová soklová lišta povlaková krytina v=100 mm	bo - bělninový obklad stěn z obkládaček, lepených do tmelu (výška obkladu 2020)	pr(2800) - podhled rastrový minerální, 600/600 mm (světlá výška)		-	-	-
6.504b	d	pcr		27,66			povlaková krytina	m2			voš - vápenná omítka štuková; ma - malba akrylátová dvouvrstvá otěruvzdorná, bílá, případně jemně tónovaná; lp - fabionová soklová lišta povlaková krytina v=100 mm	bo - bělninový obklad stěn z obkládaček, lepených do tmelu (výška obkladu 2020)	pr(2800) - podhled rastrový minerální, 600/600 mm (světlá výška)		2	2	-
6.504c	d	molekulární biologie		30,54			povlaková krytina	m2			voš - vápenná omítka štuková; on - omyvatelný nátěr; ls - systémový sokl litých stěrek v=100mm	bo - bělninový obklad stěn z obkládaček, lepených do tmelu (výška obkladu 2020)	pr(2800) - podhled rastrový minerální, 600/600 mm (světlá výška)				-
6.504d	d	molekulární biologie		14,01			povlaková krytina	m2			voš - vápenná omítka štuková; on - omyvatelný nátěr; ls - systémový sokl litých stěrek v=100mm	bo - bělninový obklad stěn z obkládaček, lepených do tmelu (výška obkladu 2020)	pr(2800) - podhled rastrový minerální, 600/600 mm (světlá výška)				-
6.505	d	chodba + schodiště		29,78			povlaková krytina + stěrka	m2+kd9			voš - vápenná omítka štuková; ma - malba akrylátová dvouvrstvá otěruvzdorná, bílá, případně jemně tónovaná; ks - keramický sokl v=100 mm		-		-	-	-
6.506	d	proteomika		27,91			povlaková krytina	m2			voš - vápenná omítka štuková; ma - malba akrylátová dvouvrstvá otěruvzdorná, bílá, případně jemně tónovaná; lp - fabionová soklová lišta povlaková krytina v=100 mm	bo - bělninový obklad stěn z obkládaček, lepených do tmelu (výška obkladu 2020)	pr(2800) - podhled rastrový minerální, 600/600 mm (světlá výška)		-	-	-
6.507	d	příprava proteomiky		13,69			povlaková krytina	m2			voš - vápenná omítka štuková; ma - malba akrylátová dvouvrstvá otěruvzdorná, bílá, případně jemně tónovaná; lp - fabionová soklová lišta povlaková krytina v=100 mm	bo - bělninový obklad stěn z obkládaček, lepených do tmelu (výška obkladu 2020)	pr(2800) - podhled rastrový minerální, 600/600 mm (světlá výška)		3	-	-
6.507a	d	příprava proteomiky		13,58			povlaková krytina	m2			voš - vápenná omítka štuková; ma - malba akrylátová dvouvrstvá otěruvzdorná, bílá, případně jemně tónovaná; lp - fabionová soklová lišta povlaková krytina v=100 mm	bo - bělninový obklad stěn z obkládaček, lepených do tmelu (výška obkladu 2020)	pr(2800) - podhled rastrový minerální, 600/600 mm (světlá výška)		3	-	-
6.508	d	šatna - muži		14,46			povlaková krytina	m2			voš - vápenná omítka štuková; ma - malba akrylátová dvouvrstvá otěruvzdorná, bílá, případně jemně tónovaná; lp - fabionová soklová lišta povlaková krytina v=100 mm		pr(2800) - podhled rastrový minerální, 600/600 mm (světlá výška)		18	-	-
6.508a	d	sprcha - ženy		7,18			keramická dlažba	kd2			voš - vápenná omítka štuková; ma - malba akrylátová dvouvrstvá otěruvzdorná, bílá, případně jemně tónovaná; bo - bělninový obklad stěn z obkládaček, lepených do tmelu (výška obkladu 2020)		pr(2800) - podhled rastrový minerální, 600/600 mm (světlá výška)		18	-	-
6.509	c	předsíň wc - muži		2,23			keramická dlažba	kd2			voš - vápenná omítka štuková; ma - malba akrylátová dvouvrstvá otěruvzdorná, bílá, případně jemně tónovaná; bo - bělninový obklad stěn z obkládaček, lepených do tmelu (výška obkladu 2020)		pr(2800) - podhled rastrový minerální, 600/600 mm (světlá výška)		10	-	-
6.510	c	předsíň wc - ženy		2,26			keramická dlažba	kd2			voš - vápenná omítka štuková; ma - malba akrylátová dvouvrstvá otěruvzdorná, bílá, případně jemně tónovaná; bo - bělninový obklad stěn z obkládaček, lepených do tmelu (výška obkladu 2020)		pr(2800) - podhled rastrový minerální, 600/600 mm (světlá výška)		10	-	-
6.511	c	sekretariát		25,16			povlaková krytina	m2			voš - vápenná omítka štuková; ma - malba akrylátová dvouvrstvá otěruvzdorná, bílá, případně jemně tónovaná; lp - fabionová soklová lišta povlaková krytina v=100 mm	bo - bělninový obklad stěn z obkládaček, lepených do tmelu (výška obkladu 2020)	pr(2800) - podhled rastrový minerální, 600/600 mm (světlá výška)		-	2	-
6.511a	c	pracovna - vedoucí		30,45			povlaková krytina	m2			voš - vápenná omítka štuková; ma - malba akrylátová dvouvrstvá otěruvzdorná, bílá, případně jemně tónovaná; lp - fabionová soklová lišta povlaková krytina v=100 mm		pr(2800) - podhled rastrový minerální, 600/600 mm (světlá výška)		-	1	-
6.511b	c	předsíň hyg.zázemí-vedoucí		1,53			keramická dlažba	kd2			voš - vápenná omítka štuková; ma - malba akrylátová dvouvrstvá otěruvzdorná, bílá, případně jemně tónovaná; bo - bělninový obklad stěn z obkládaček, lepených do tmelu (výška obkladu 2020)		pr(2800) - podhled rastrový minerální, 600/600 mm (světlá výška)		1	-	-
6.512	c	knihovna-seminární místnost		70,09			povlaková krytina	m2			voš - vápenná omítka štuková; ma - malba akrylátová dvouvrstvá otěruvzdorná, bílá, případně jemně tónovaná; lp - fabionová soklová lišta povlaková krytina v=100 mm		pr(2800) - podhled rastrový minerální, 600/600 mm (světlá výška)		46	-	-
6.513	b	wc - muži		11,02			keramická dlažba	kd2			voš - vápenná omítka štuková; ma - malba akrylátová dvouvrstvá otěruvzdorná, bílá, případně jemně tónovaná; bo - bělninový obklad stěn z obkládaček, lepených do tmelu (výška obkladu 2020)		pr(2800) - podhled rastrový minerální, 600/600 mm (světlá výška)		50	-	-
6.514	b	wc - ženy		9,89			keramická dlažba	kd2			voš - vápenná omítka štuková; ma - malba akrylátová dvouvrstvá otěruvzdorná, bílá, případně jemně tónovaná; bo - bělninový obklad stěn z obkládaček, lepených do tmelu (výška obkladu 2020)		pr(2800) - podhled rastrový minerální, 600/600 mm (světlá výška)		30	-	-
6.514a	b	úklid		1,38			keramická dlažba	kd2			voš - vápenná omítka štuková; ma - malba akrylátová dvouvrstvá otěruvzdorná, bílá, případně jemně tónovaná; bo - bělninový obklad stěn z obkládaček, lepených do tmelu (výška obkladu 2020)		pr(2800) - podhled rastrový minerální, 600/600 mm (světlá výška)		-	-	-
6.515	b	sterilika		21,86			povlaková krytina	m2			voš - vápenná omítka štuková; on - omyvatelný nátěr; ls - systémový sokl litých stěrek v=100mm	bo - bělninový obklad stěn z obkládaček, lepených do tmelu (výška obkladu 2020)	pr(2800) - podhled rastrový minerální, 600/600 mm (světlá výška)		-	-	-
6.516	b	server		4,37			antistatické PVC	m5			voš - vápenná omítka štuková; map - malba protiprašná bílá; lp - fabionová soklová lišta povlaková krytina v=100 mm		pr(2800) - podhled rastrový minerální, 600/600 mm (světlá výška)		-	-	-
6.517	b	chodba + schodiště		30,83			povlaková krytina + stěrka	m2+kd9			voš - vápenná omítka štuková; ma - malba akrylátová dvouvrstvá otěruvzdorná, bílá, případně jemně tónovaná; ks - keramický sokl v=100 mm		-		-	-	-
6.518	b	mikroskopické metody		27,88			povlaková krytina	m2			voš - vápenná omítka štuková; ma - malba akrylátová dvouvrstvá otěruvzdorná, bílá, případně jemně tónovaná; lp - fabionová soklová lišta povlaková krytina v=100 mm	bo - bělninový obklad stěn z obkládaček, lepených do tmelu (výška obkladu 2020)	pr(2800) - podhled rastrový minerální, 600/600 mm (světlá výška)		-	5	-
6.519	b	buněčná biologie		42,56			povlaková krytina	m2			voš - vápenná omítka štuková; on - omyvatelný nátěr; ls - systémový sokl litých stěrek v=100mm	bo - bělninový obklad stěn z obkládaček, lepených do tmelu (výška obkladu 2020)	pr(2800) - podhled rastrový minerální, 600/600 mm (světlá výška)		4	3	-
6.520	b	filtr		5,90			povlaková krytina	m2			voš - vápenná omítka štuková; ma - malba akrylátová dvouvrstvá otěruvzdorná, bílá, případně jemně tónovaná; lp - fabionová soklová lišta povlaková krytina v=100 mm		pr(2800) - podhled rastrový minerální, 600/600 mm (světlá výška)		5	-	-
6.520a	b	filtr - sprcha		7,77			keramická dlažba	kd2			voš - vápenná omítka štuková; ma - malba akrylátová dvouvrstvá otěruvzdorná, bílá, případně jemně tónovaná; bo - bělninový obklad stěn z obkládaček, lepených do tmelu (výška obkladu 2020)		pr(2800) - podhled rastrový minerální, 600/600 mm (světlá výška)		5	-	-
6.520b	b	filtr		7,45			povlaková krytina	m2			voš - vápenná omítka štuková; ma - malba akrylátová dvouvrstvá otěruvzdorná, bílá, případně jemně tónovaná; lp - fabionová soklová lišta povlaková krytina v=100 mm	bo - bělninový obklad stěn z obkládaček, lepených do tmelu (výška obkladu 2020)	pr(2800) - podhled rastrový minerální, 600/600 mm (světlá výška)		5	-	oční sprcha
6.520c	b	tkáňové kultury		105,89			povlaková krytina	m2			voš - vápenná omítka štuková; on - omyvatelný nátěr; ls - systémový sokl litých stěrek v=100mm	bo - bělninový obklad stěn z obkládaček, lepených do tmelu (výška obkladu 2020)	pr(2800) - podhled rastrový minerální, 600/600 mm (světlá výška)		-	9	oční sprcha
6.520d	b	biohazard		28,14			povlaková krytina	m2			voš - vápenná omítka štuková; on - omyvatelný nátěr; ls - systémový sokl litých stěrek v=100mm	bo - bělninový obklad stěn z obkládaček, lepených do tmelu (výška obkladu 2020)	pr(2800) - podhled rastrový minerální, 600/600 mm (světlá výška)		-	2	oční sprcha
6.521	b	cytogenetika		28,02			povlaková krytina	m2			voš - vápenná omítka štuková; on - omyvatelný nátěr; ls - systémový sokl litých stěrek v=100mm	bo - bělninový obklad stěn z obkládaček, lepených do tmelu (výška obkladu 2020)	pr(2800) - podhled rastrový minerální, 600/600 mm (světlá výška)		1	5	-
6.521a	b	cytogenetika		27,84			povlaková krytina	m2			voš - vápenná omítka štuková; on - omyvatelný nátěr; ls - systémový sokl litých stěrek v=100mm	bo - bělninový obklad stěn z obkládaček, lepených do tmelu (výška obkladu 2020)	pr(2800) - podhled rastrový minerální, 600/600 mm (světlá výška)				-
6.522	b	příjem materiálu		27,99			povlaková krytina	m2			voš - vápenná omítka štuková; on - omyvatelný nátěr; ls - systémový sokl litých stěrek v=100mm	bo - bělninový obklad stěn z obkládaček, lepených do tmelu (výška obkladu 2020)	pr(2800) - podhled rastrový minerální, 600/600 mm (světlá výška)		2	-	-
6.523	b	dna/rna izolace		23,50			povlaková krytina	m2			voš - vápenná omítka štuková; ma - malba akrylátová dvouvrstvá otěruvzdorná, bílá, případně jemně tónovaná; lp - fabionová soklová lišta povlaková krytina v=100 mm	bo - bělninový obklad stěn z obkládaček, lepených do tmelu (výška obkladu 2020)	pr(2800) - podhled rastrový minerální, 600/600 mm (světlá výška)		2	1	-
6.524	b	sklad typu a - váhovna		28,11			povlaková krytina	m2			voš - vápenná omítka štuková; ma - malba akrylátová dvouvrstvá otěruvzdorná, bílá, případně jemně tónovaná; lp - fabionová soklová lišta povlaková krytina v=100 mm	bo - bělninový obklad stěn z obkládaček, lepených do tmelu (výška obkladu 2020)	pr(2800) - podhled rastrový minerální, 600/600 mm (světlá výška)		1	-	-
6.525	b	denní místnost		22,89			povlaková krytina	m2			voš - vápenná omítka štuková; ma - malba akrylátová dvouvrstvá otěruvzdorná, bílá, případně jemně tónovaná; lp - fabionová soklová lišta povlaková krytina v=100 mm; bokl - bělninový obklad stěn z obkládaček, lepených do tmelu (výška obkladu nad kuchyňskou linkou 800-1400)	bo - bělninový obklad stěn z obkládaček, lepených do tmelu (výška obkladu 2020)	pr(2800) - podhled rastrový minerální, 600/600 mm (světlá výška)		10	-	-
6.526	c	osobní výtah v5		5,43			-	-			voš - vápenná omítka štuková		-		-	-	-
6.527	c	osobní výtah v6		5,43			-	-			voš - vápenná omítka štuková		-		-	-	-
6.528	b,c	komunikační chodba		169,44			povlaková krytina	m2			voš - vápenná omítka štuková; ma - malba akrylátová dvouvrstvá otěruvzdorná, bílá, případně jemně tónovaná; lp - fabionová soklová lišta povlaková krytina v=100 mm	so - skleněný obklad - viz projekt interiéru, příčky musí umožňovat nalepení skl. obkladu	pr(2800) - podhled rastrový minerální, 600/600 mm (světlá výška)		-	-	-
6.529	b	komunikační chodba		24,58			povlaková krytina	m2			voš - vápenná omítka štuková; ma - malba akrylátová dvouvrstvá otěruvzdorná, bílá, případně jemně tónovaná; lp - fabionová soklová lišta povlaková krytina v=100 mm	so - skleněný obklad - viz projekt interiéru, příčky musí umožňovat nalepení skl. obkladu	pr(2800) - podhled rastrový minerální, 600/600 mm (světlá výška)		-	-	-
6.530	b	buněčná biologie		13,84			povlaková krytina	m2			voš - vápenná omítka štuková; ma - malba akrylátová dvouvrstvá otěruvzdorná, bílá, případně jemně tónovaná; lp - fabionová soklová lišta povlaková krytina v=100 mm	bo - bělninový obklad stěn z obkládaček, lepených do tmelu (výška obkladu 2020)	pr(2800) - podhled rastrový minerální, 600/600 mm (světlá výška)		-	-	-
6.531	b	předsíň wc - ženy		2,10			keramická dlažba	kd2			voš - vápenná omítka štuková; ma - malba akrylátová dvouvrstvá otěruvzdorná, bílá, případně jemně tónovaná; bo - bělninový obklad stěn z obkládaček, lepených do tmelu (výška obkladu 2020)		pr(2800) - podhled rastrový minerální, 600/600 mm (světlá výška)		-	-	-
6.532	b	předsíň wc - muži		2,04			keramická dlažba	kd2			voš - vápenná omítka štuková; ma - malba akrylátová dvouvrstvá otěruvzdorná, bílá, případně jemně tónovaná; bo - bělninový obklad stěn z obkládaček, lepených do tmelu (výška obkladu 2020)		pr(2800) - podhled rastrový minerální, 600/600 mm (světlá výška)		-	-	-
6.533	c	wc - ženy		1,47			keramická dlažba	kd2			voš - vápenná omítka štuková; ma - malba akrylátová dvouvrstvá otěruvzdorná, bílá, případně jemně tónovaná; bo - bělninový obklad stěn z obkládaček, lepených do tmelu (výška obkladu 2020)		pr(2800) - podhled rastrový minerální, 600/600 mm (světlá výška)		-	-	-
6.534	c	wc - muži		1,45			keramická dlažba	kd2			voš - vápenná omítka štuková; ma - malba akrylátová dvouvrstvá otěruvzdorná, bílá, případně jemně tónovaná; bo - bělninový obklad stěn z obkládaček, lepených do tmelu (výška obkladu 2020)		pr(2800) - podhled rastrový minerální, 600/600 mm (světlá výška)		-	-	-
6.535	c	hyg. zázemí - vedoucí		2,23			keramická dlažba	kd2			voš - vápenná omítka štuková; ma - malba akrylátová dvouvrstvá otěruvzdorná, bílá, případně jemně tónovaná; bo - bělninový obklad stěn z obkládaček, lepených do tmelu (výška obkladu 2020)		pr(2800) - podhled rastrový minerální, 600/600 mm (světlá výška)		-	-	-
6.536	b	instalační šachta		0,81			-	-			voh		-		-	-	-
6.537	d	instalační šachta		0,81			-	-			voh		-		-	-	-

legenda zkratek:

(a) - chemikálie (mimo žíraviny a kyseliny), laboratorní sklo, jednorázové plasty
(b) - chemikálie které vyžadují skladování při teplotě 4-8 c
(c) - běžné úklidové prostředky a pomůcky používané mimo hygienické smyčky
(d) - chemikálie (mimo žíraviny a kyselina), laboratorní sklo, jednorázové plasty látky, které mohou být potencionálními karcinogeny, mutageny nebo alergeny

SP - podhled sádrokartonový hladký
PR - podhled rastrový minerální, 600x600mm
PRK - podhled rastrový kovový, 600x600mm
SPI - podhled sádrokartonový hladký impregnovaný
PRI - podhled rastrový minerální, 600x600mm impregnovaný

legenda materiálů:

- železobeton C30/37 - XC4,XF2 - pasy, hlavice pilot, atiky, zábradlí a opěrná stěna
- železobeton C30/37 - XC1 - stropní deska
- železobeton C80/95 - průvlaky
- železobeton C30/37 - XC4,XA2 - podkladní deska, výtahové šachty
- beton C12/15 - podkladní beton pod základové pasy
- zdivo z cihelných bloků tl. 200, 250, 300 a 450 mm
- zděné příčky z plných pálených cihel tl.150 a 250 mm
- příčky z keramických příčkovek tl.100, 150 a 175 mm
- systémový fasádní plášť - kombinace tepelně izolačních panelů a prosklení
- minerální tepelná izolace
- příčky tl. 100-300mm, sádrokartonové, hliníkové, dvojitě opláštěné tl. 12,5 mm se zvukovou izolací tl. 50-250 mm, rw= 53 db
- příčky protipožární tl. 100-300mm, sádrokartonové, hliníkové, dvojitě opláštěné tl. 12,5 mm se zvukovou izolací tl. 50-250 mm, rw= 53 db
- demontovatelné příčky tl. 250 mm, sádrokartonové, hliníkové, dvojitě opláštěné tl.12,5 mm se zvukovou izolací tl. 2x100 mm, rw= 65 db, požární odolnost REI 45
- bourané konstrukce
- stávající zdivo
- hutněný násyp - štěrkopísek
- hutněný násyp - zemina
- rostlý terén, úroveň HTU = -4,200m, únosnost Edef2 = 45MPa, Edef2 / Edef1 > 2,5
- skleněná příčka
- polystyrenbeton, objemová hmotnost dle jednotlivých skladeb
- m - materiálová propust
- h - hydrant

legenda poznámek:

01. rozmístění technologie je pouze informativní, přesné umístění viz výkresy technologie
02. plochy místností jsou počítány k vnitřnímu líci konstrukce parapetu
03. v místnostech umýváren, sprch a wc je provedena stěrková izolace proti vodě ve sprchách na celou výšku obkladu a na wc do výšky 200 mm od podlahy
04. protipožární ucpávky na jednotlivých instalacích jsou součástí jednotlivých profesí
05. brané látky budou uskladněny v uzavřených digestořích přímo v laboratoři a to zvlášť (kyseliny a zvlášť zásady). látky, které mohou být potencionálními karcinogeny, mutageny nebo alergeny budou uskladněny ve zvláštních skříních umístěných za hygienickou smyčkou
06. před započetím výkopových prací je nutno vytýčit všechny podzemní inženýrské sítě
07. v sádrokartonové příčce bude navíc výztuha pro zavěšení laboratorního nábytku MERO
08. přesnou polohu otvorů a polohy ocelových rámů (VZT jednotek a jednotek chlazení) je nutné koordinovat mezi dodavatelem (VZT a chlazení) a projektantem (VZT a chlazení)
09. ocelové věncové nosníky - viz statická část, vymezují šířku šachty pro výtah - přesná šířka šachty určená výrobcem je 1650mm, výškové pozice budou osazeny ve výšce výtahu
10. montážní otvor pro osazení rozvodů elektro - ponechat na celou výšku podlahy a doplnit dodatečně
11. zateplení instalační šachty, polystyren EPS(F) tl.100mm
12. sádrokartonová předstěna pro geberit v=1200 mm, opláštění dvojitou SDK voděodolnou deskou
13. bezbariérové hygienické prostory budou provedeny dle Vyhlášky č.398/2009Sb.
14. pro napojení sádrokartonových příček na lehké konstrukce, pro napojení příček mezi sebou a také pro napojování příček na podhled je nutno dodržovat principy požadované výrobcem. je nezbytně nutné dodržet technologický postup při napojení lehké příčky na nosnou stropní konstrukci, kde nosné UW a CW profily musí být od povrchů, ke kterým jsou kotveny, oddilatovány napojovacím těsnicím pásem dle technologického manuálu výrobce
15. v případě osazení zařízení na plochu zdí je nutné nejdříve osadit montážní desku (např. Cetris atp.)
16. sádrokartonová šachtová předstěna s minimální požární odolností EI30 DP1, předstěna je složena vždy ze dvou sešroubovaných profilů CW50 a opláštění dvěma deskami z protipožárního sádrokartonu RF(DF) 12,5mm. Mezi CW profily bude uložena minerální izolace
17. prostupy požárně dělícími konstrukcemi budou utěsněny s požadovanou odolností
18. polohu revizních otvorů v podhledu koordinovat s výkresy podhledů a skutečnou pozicí kontrolovaného zařízení. polohu revizních dvířek do šachet koordinovat se skutečnou pozicí kontrolovaných potrubí
19. úložná spára mezi monolitickou podestou (mezipodestou) a prefabrikovaným schodišťovým ramenem
20. vzduchová neprůzvučnost sádrokartonových příček mezi jednotlivými pracovnami, laboratořemi a chodbou je dle normy ČSN 73 0532 a požadavku uživatele min. Rw=37 dB
21. objekt je rozdělen na dva dilatační celky, dilatace bude provedena ve všech konstrukcích, dilatace v podlahách a ve stěnách je řešena pomocí dilatačních lišt viz výpis PSV. dilatační posun předpokládán ve smykových trnech +-20mm, dilatační posun pro napojení podlah 20mm
22. barevné odlišení schodišťových ramen pro zlepšení orientace pro slabozraké je řešeno nanesením protiskluzového barevného pásu
23. lanový trakční osobní výtah se strojovnou ve výtahové šachtě Schindler 3300/5300, parametry výtahu splňují požadavky Vyhlášky č.398/2009Sb., rozměr šachty 1650/2675mm (šxh) nominální, nosnost výtahu je 1125 kg/15 osob
24. lanový trakční osobní výtah se strojovnou ve výtahové šachtě Schindler 3300/5300, parametry výtahu splňují požadavky Vyhlášky č.398/2009Sb., rozměr šachty 1650/2675mm (šxh) nominální, nosnost výtahu je 1125 kg/15 osob
25. spoje mezi podlahovou stěrkou a pvc budou řešeny těsnicí hliníkovou lištou L, výšky podlahové stěrky
26. k ZB konstrukci kotvit plech z ohýbaného plechu tl.8mm L150/150 mm, hloubka 150mm, plech bude tvořit plochu pro uložení nadedveřního překladu (šířka uložení je min 125mm)
27. protipožární ucpávky na jednotlivých instalacích jsou součástí výkresů jednotlivých profesí
28. tam kde z důvodu vedení VZT potrubí bude ve větších délkách přerušeno provázání zděných příček (případně SDK příček) se stropní konstrukcí, bude nutné tyto zdi či příčky doplnit o ztužující věnec nebo v případě SDK příček o ocel konstrukci, která zajistí stabilitu takto "narušených" zdí či stěn
29. přesnou hodnotu výšky parapetu konzultovat s uživatelem
30. uložení překladu nad nikou pro elektrorozvaděč je nutno konzultovat s dodavatelem elektroinstalací z důvodu provedení trasování a napojení rozvaděče
31. na střeše bude aplikován záchytný systém pro pohyb údržby - systém uchytávacích bodů - viz. návrh ing. Mojmíra Klase
32. po celé délce stěny vodorovný požární pás u stropu výšky nejméně 900mm tvořená SDK konstrukcí vykazující požární odolnost EI30/DP1

legenda překladů:

ozn.	popis	ks	poznámka
P02	2xPorotherm 7, délka překladu 1000mm	1	
P06	1xPorotherm 7, délka překladu 1000mm	1	
P19	2xPorotherm 7, délka překladu 1250mm	2	překlad bude na straně sloupu uložen na nerezový profil L130x65x8
P43	Dvoustojný profil L80x80x5mm, délka překladu 850mm	1	překlad bude na straně sloupu uložen na nerezový profil L130x65x8

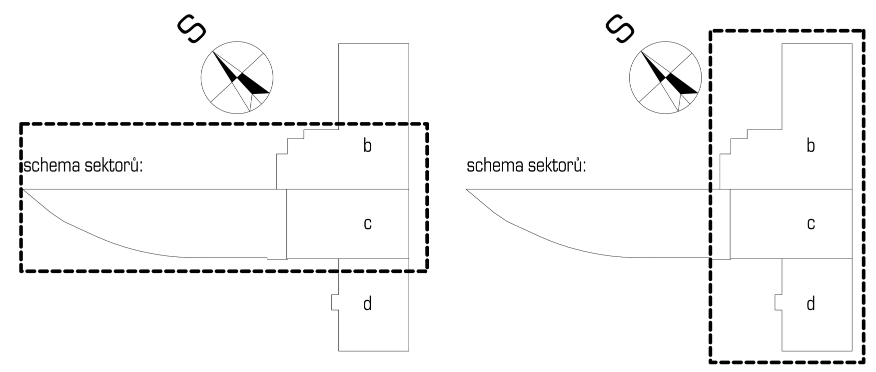

č.revize	datum	zpracovatel	popis

0,000 = 239,438 m n.m. bpv

Dostavba teoretických ústavů Lékařské Fakulty Univerzity Palackého v Olomouci

objednavatel : GEMO OLOMOUC, spol. s r.o., Dlouhá 562/22, 772 35 Olomouc, Lazce
investor : Univerzita Palackého v Olomouci, Křížkovského 8, 771 47, Olomouc
místo stavby : ulice Hněvotínská, Olomouc
stupeň p.d. : dokumentace skutečného provedení stavby
gener. projektant : ateliér-r, spol. s r.o., Uhelná 27, Olomouc, 772 00
zpracovatel části : ateliér-r, spol. s r.o., Uhelná 27, Olomouc, 772 00
datum : srpen 2012

část : SO 01 dostavba LFUP - architektonicko-stavební část
obsah : půdorys 6.p, m1:100

a1.7

architektonické řešení : miroslav pospíšil, ateliér-r,s.r.o., uhelná 27, olomouc, e-mail : m.pospisil@atelier-r.cz, web : www.atelier-r.cz